*Geodezyjna dokumentacja powykonawcza wykonanych prac budowlanych*

*kompleks boisk sportowych - Dobre Miasto ul. Wojska Polskiego*

***Stan na dzień 06.10.2011 r.*** **Skala 1:300**

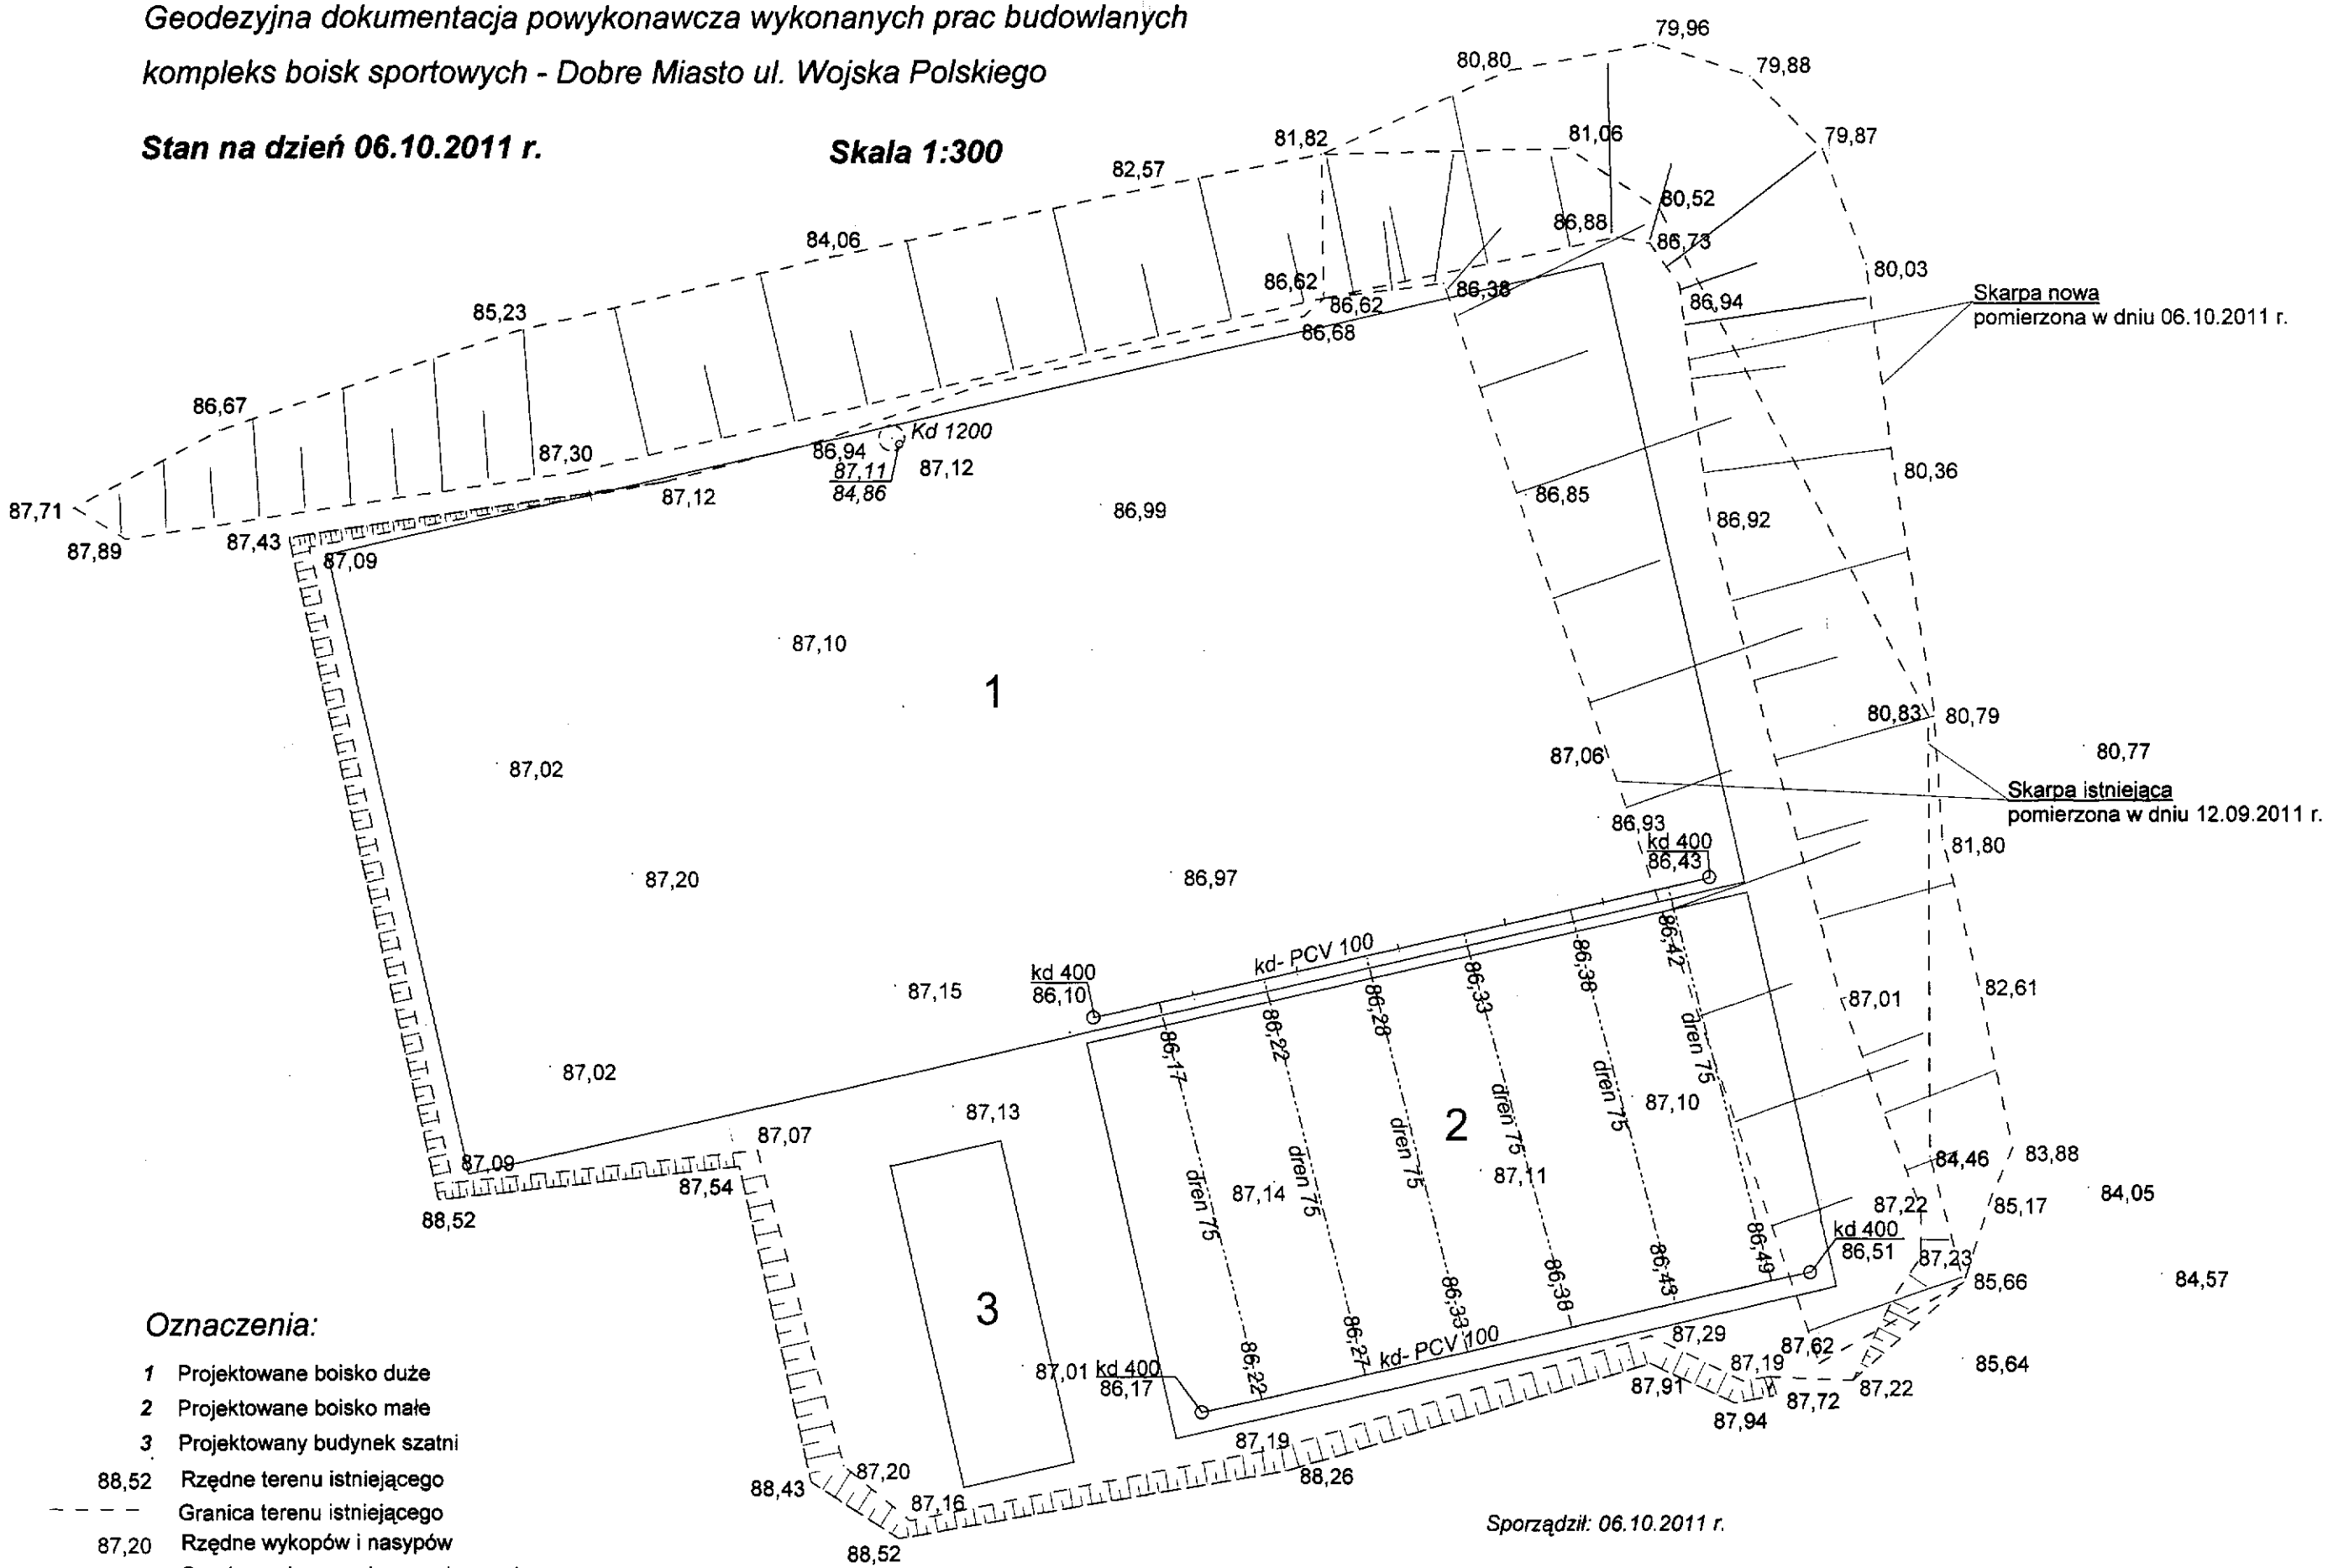


*Oznaczenia:*

- *1* Projektowane boisko duże
- *2* Projektowane boisko małe
- *3* Projektowany budynek szatni
- 88,52 Rzędne terenu istniejącego
- Granica terenu istniejącego
- 87,20 Rzędne wykopów i nasypów
- Granica wykonanych prac ziemnych
- Drenaż w geowłókninie Dn 75
- Kanalizacja dwszczowa PCV Dn 100

*Sporządził: 06.10.2011 r.*


*Tadeusz Wyszyński*
1-040 Dobre Miasto ul. Zielony-Malewskiej 6
Tel. 0-6 28 58, 0-606 474 424
NIP 74[illegible] REGON 5[illegible]0960710

Geodeta Uprawniony
*mgr inż. Tadeusz Wyszyński*
Nr uprawn. 10126